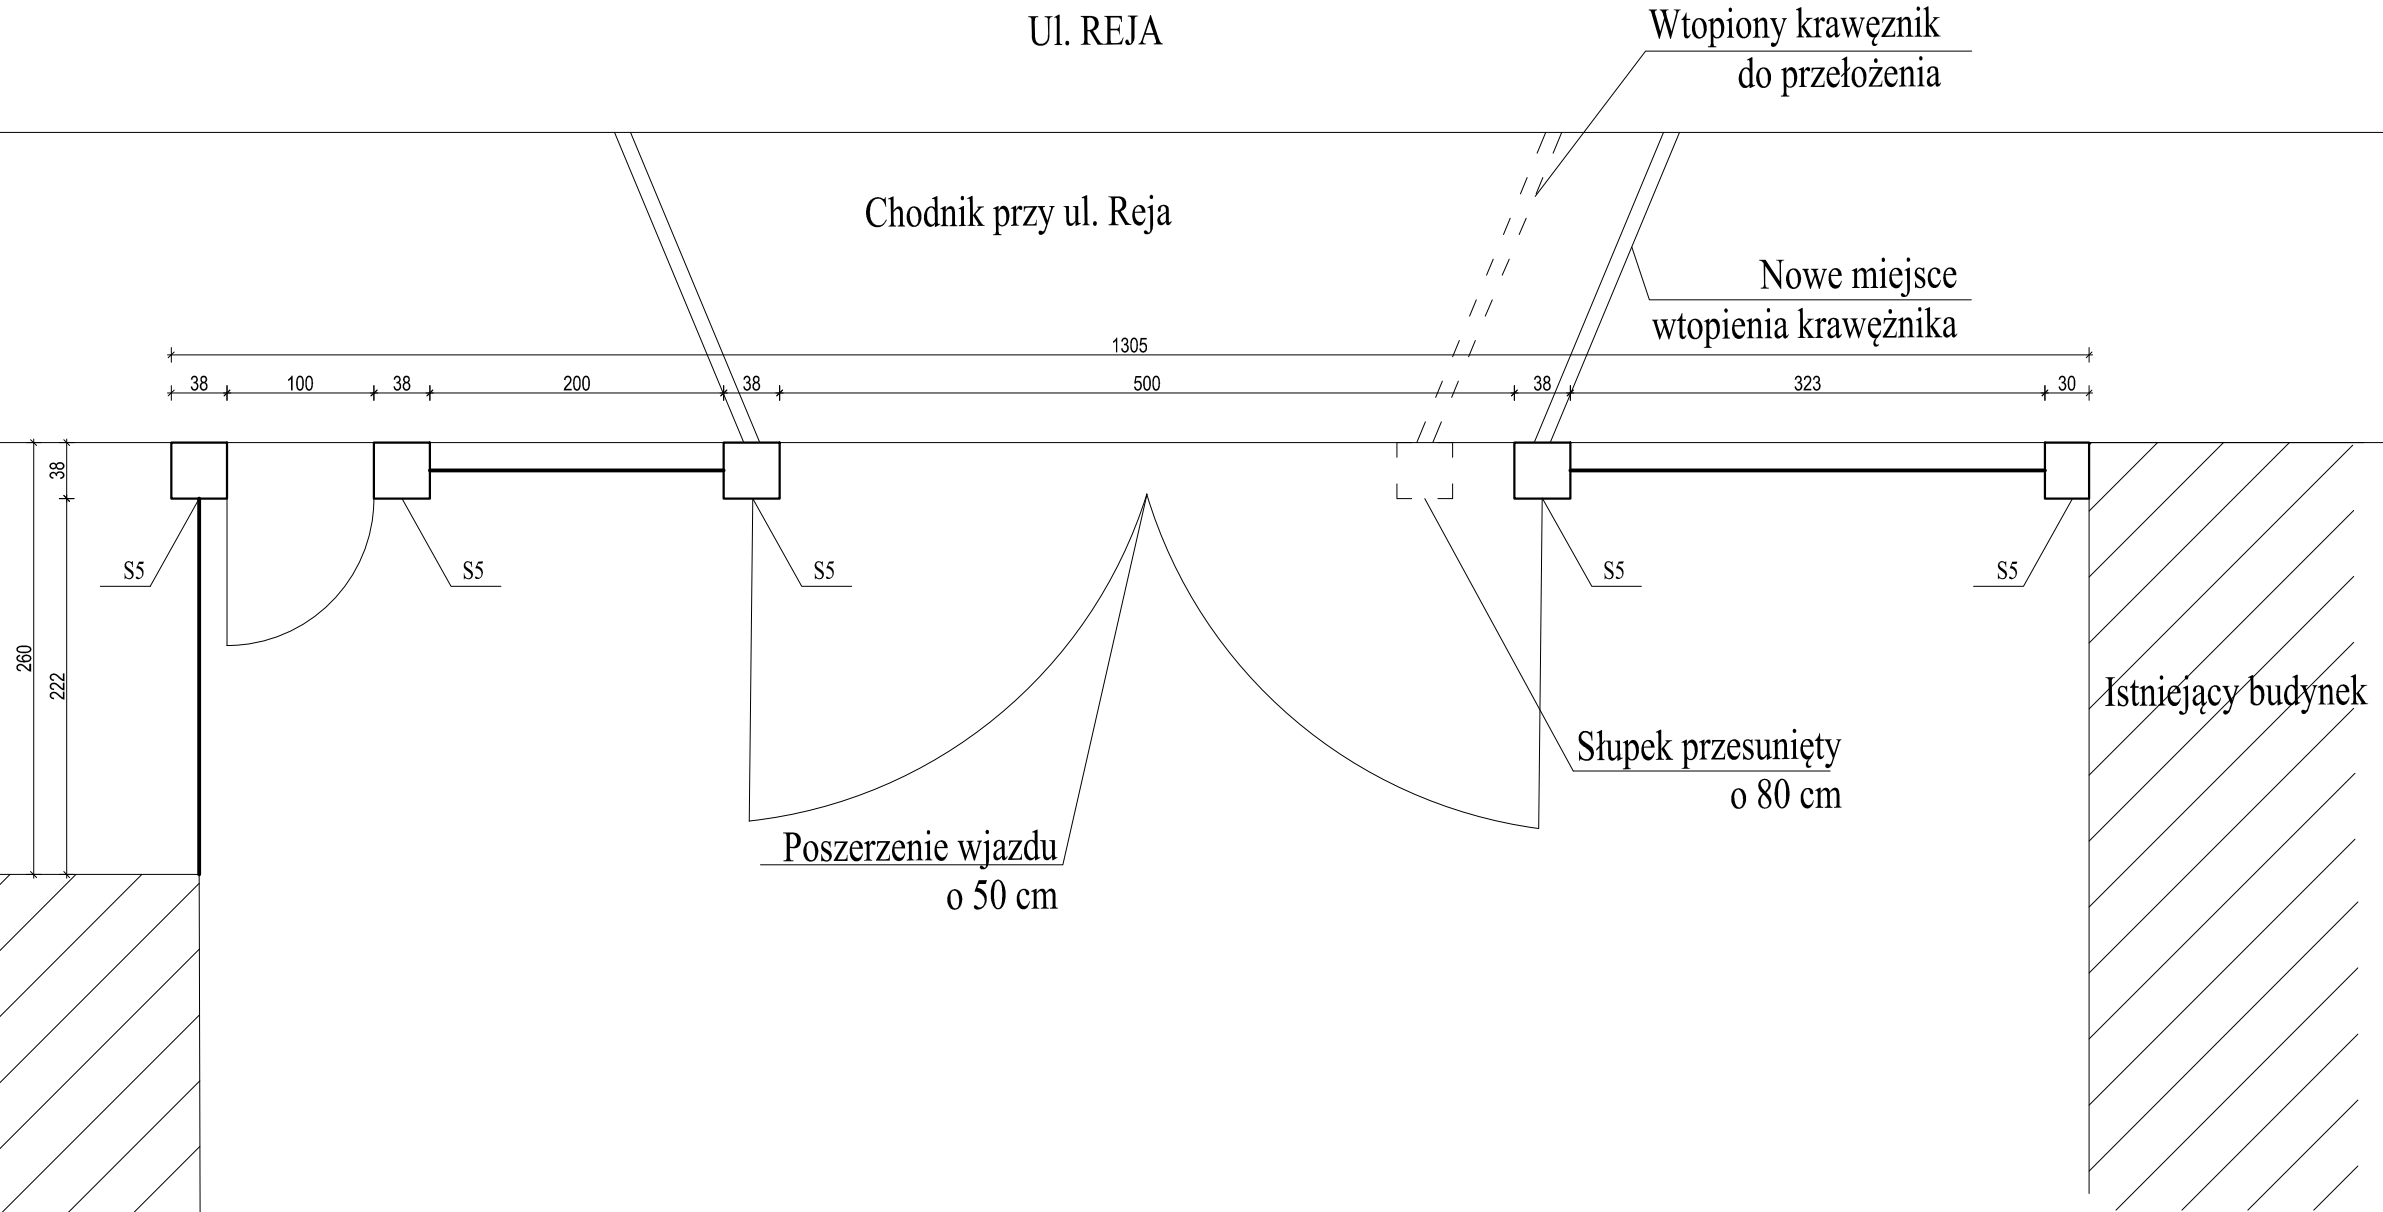


OGRODZENIE Z BRAMĄ -  
RZUT  
Skala 1:50

~~Istniejący budynek~~

~~Istniejący budynek~~

U1. REJA


## Chodnik przy ul. Reja

Wtopiony krawężnik  
do przełożenia

Nowe miejsce  
wtopienia krawężnika

Słupek przesunięty  
o 80 cm

Poszerzenie wjazdu  
o 50 cm

TŁUMACZENIE OGRODZENIE Z BRAMĄ - RZUT	DATA	29.05.2018r.					Pracownia Projektowa <b>P.P.U.H. "UNIGLOB"</b> ZAMOŚĆ k.Bydgoszcz ul. Bydgoska 37 86-200 Szubin tel/fax: (052) 384-55-07(29) tel: 0603 063 422 www.uniglob.com.pl wkuhn@o2.pl	
	TREŚĆ OPRAWIANIA		PROJEKTANT	W.KUHN	NR UPRAWNIENI	PODPIS		
INWESTOR Kujawsko-Pomorski Specjalny Ośrodek Szkolno-Wychowawczy Nr 1 dla Dzieci i Młodzieży Siabro Widzkiej i Nivdowej im.L.Braillera, ul. Krasńskiego 10, 85-008 Bydgoszcz	PROJEKT BUDOWLANY		SPRAWDZAJĄCY				SKALA <b>1:50</b>	<b>A7</b>
	BRANŻA		OPRAWOWAŁA	KREŚCIŁA				
NAZWA I ADRES INWESTYCJI Naprawa i odtworzenie muru granicznego nieruchomości zabudowanej na dz. nr 45, obręb 147 w Bydgoszczy			ARCHITEKTURA		P.BUDZIŃSKA			